



植栽平面図

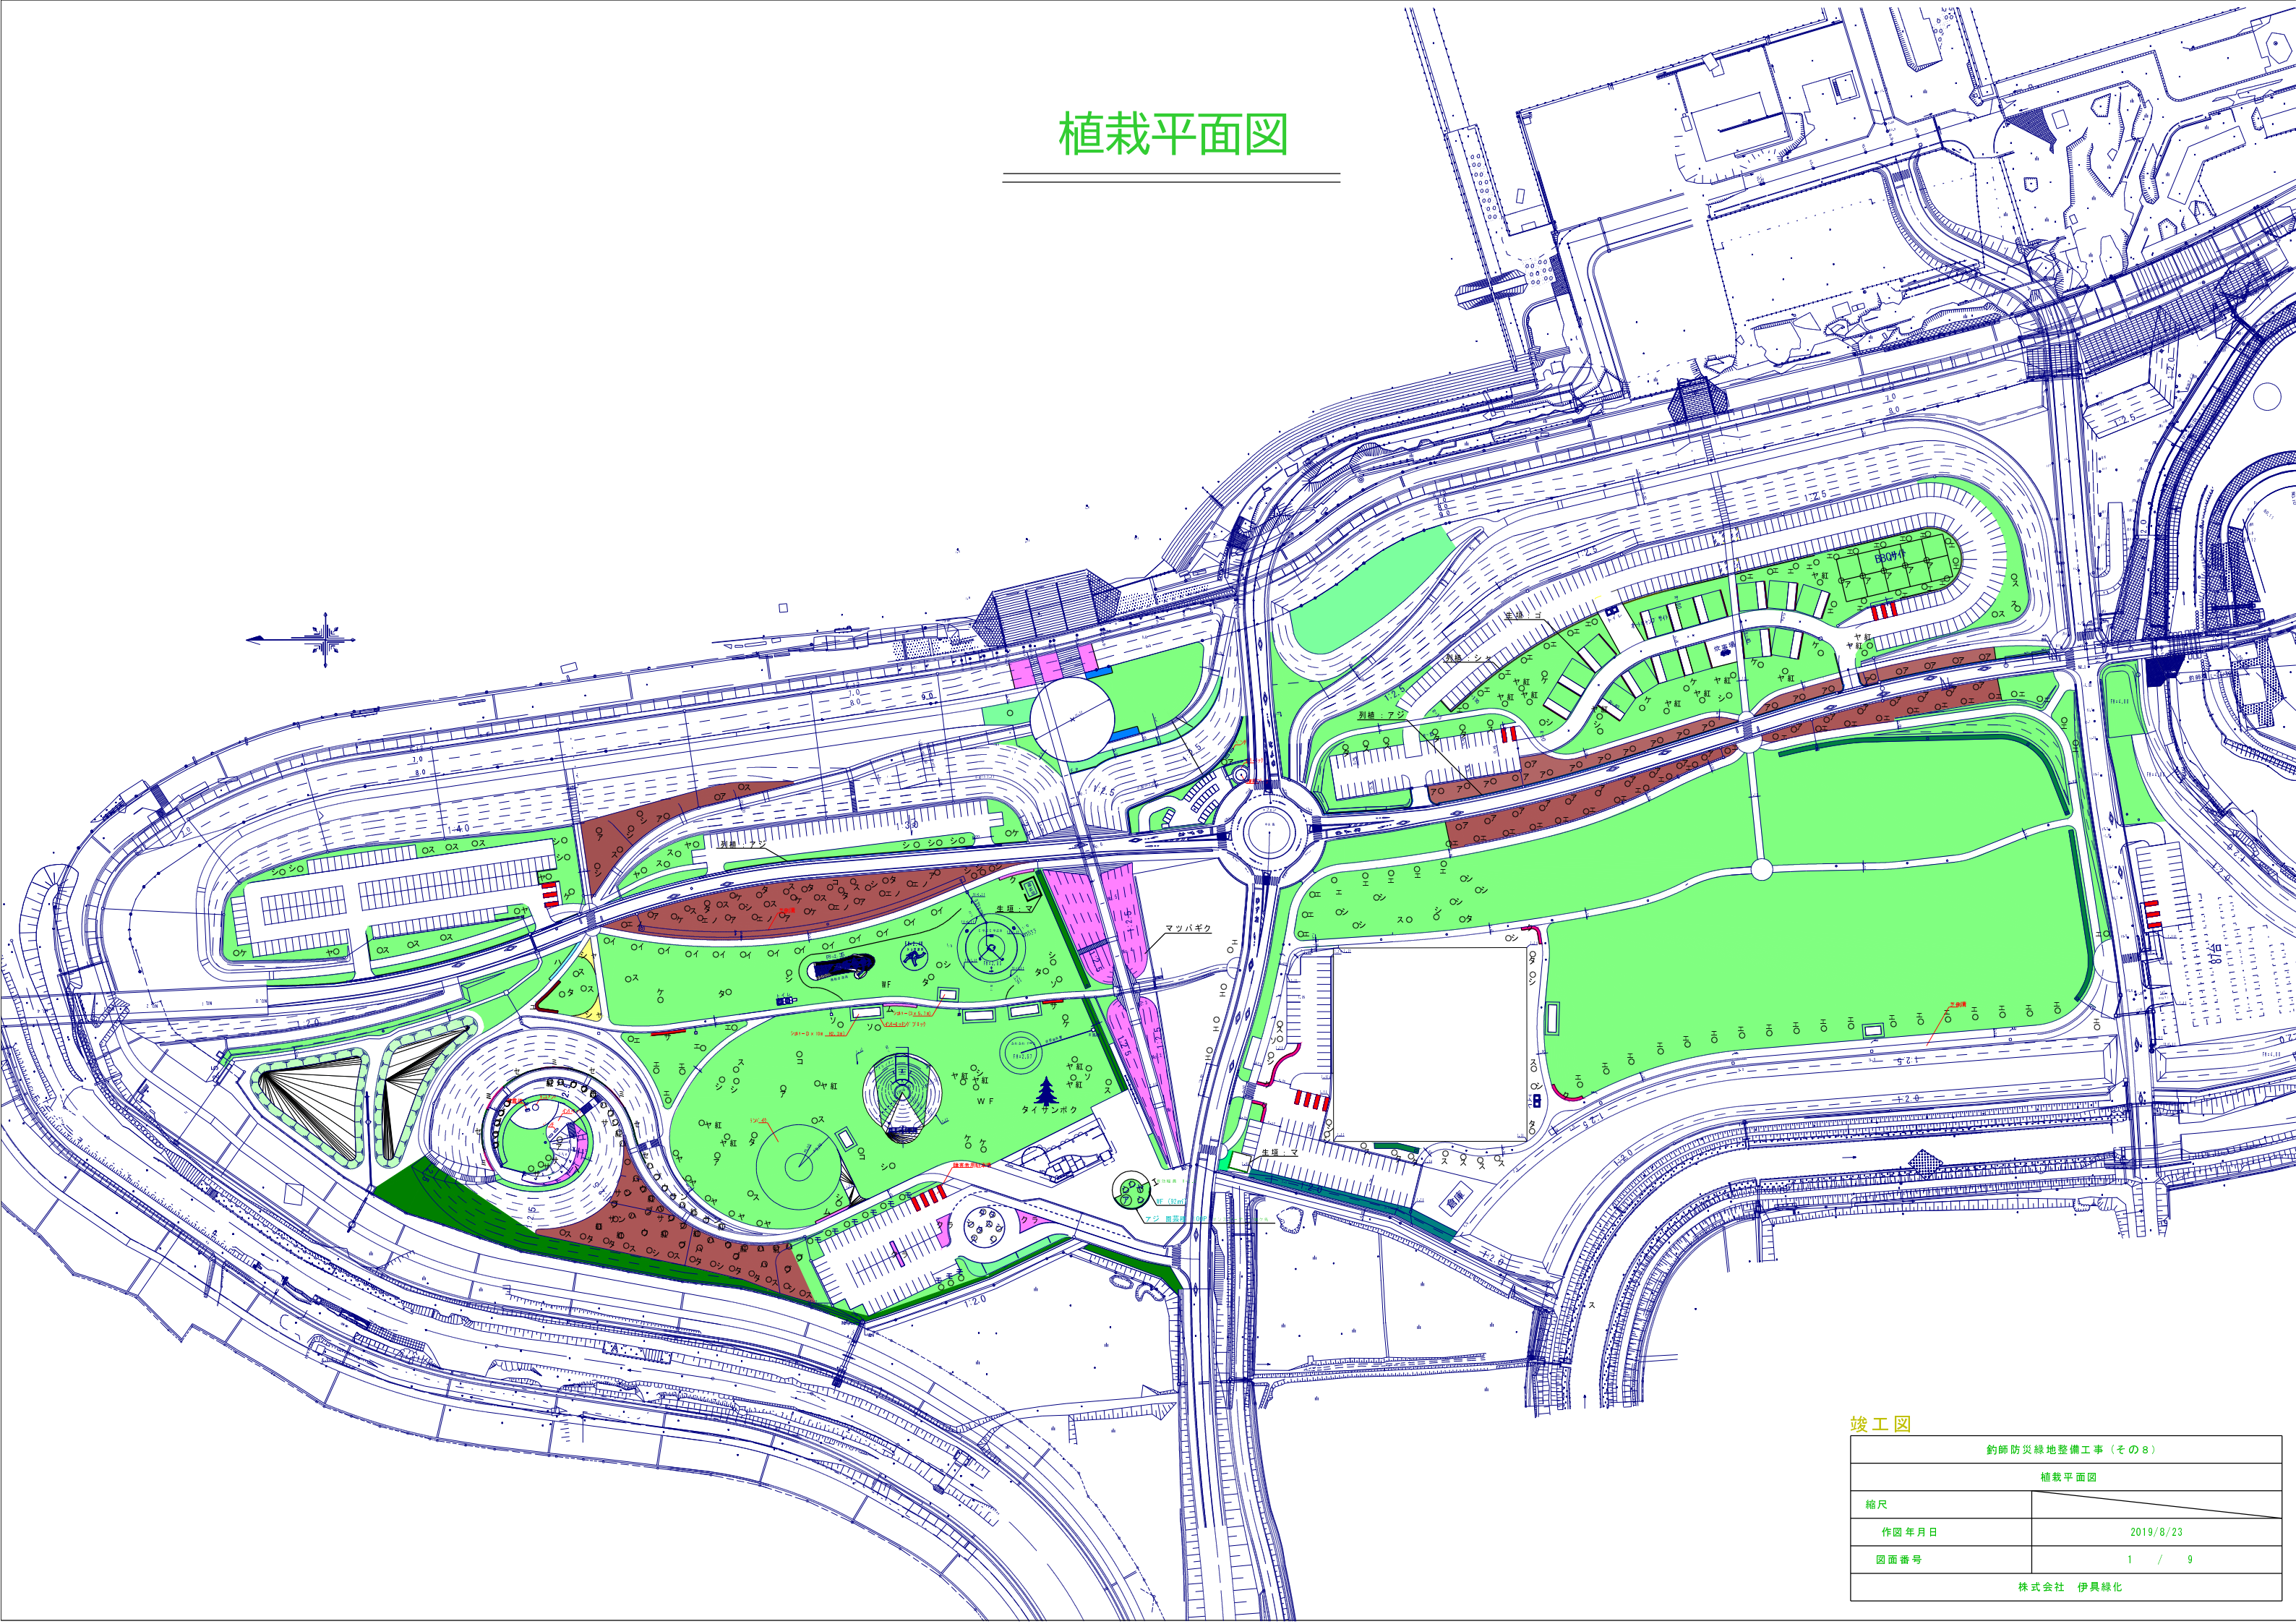

竣工図

釣師防災緑地整備工事（その8）	
植栽平面図	
縮尺	
作図年月日	2019/8/23
図面番号	1 / 9
株式会社 伊具緑化	

空中歩道・海の丘

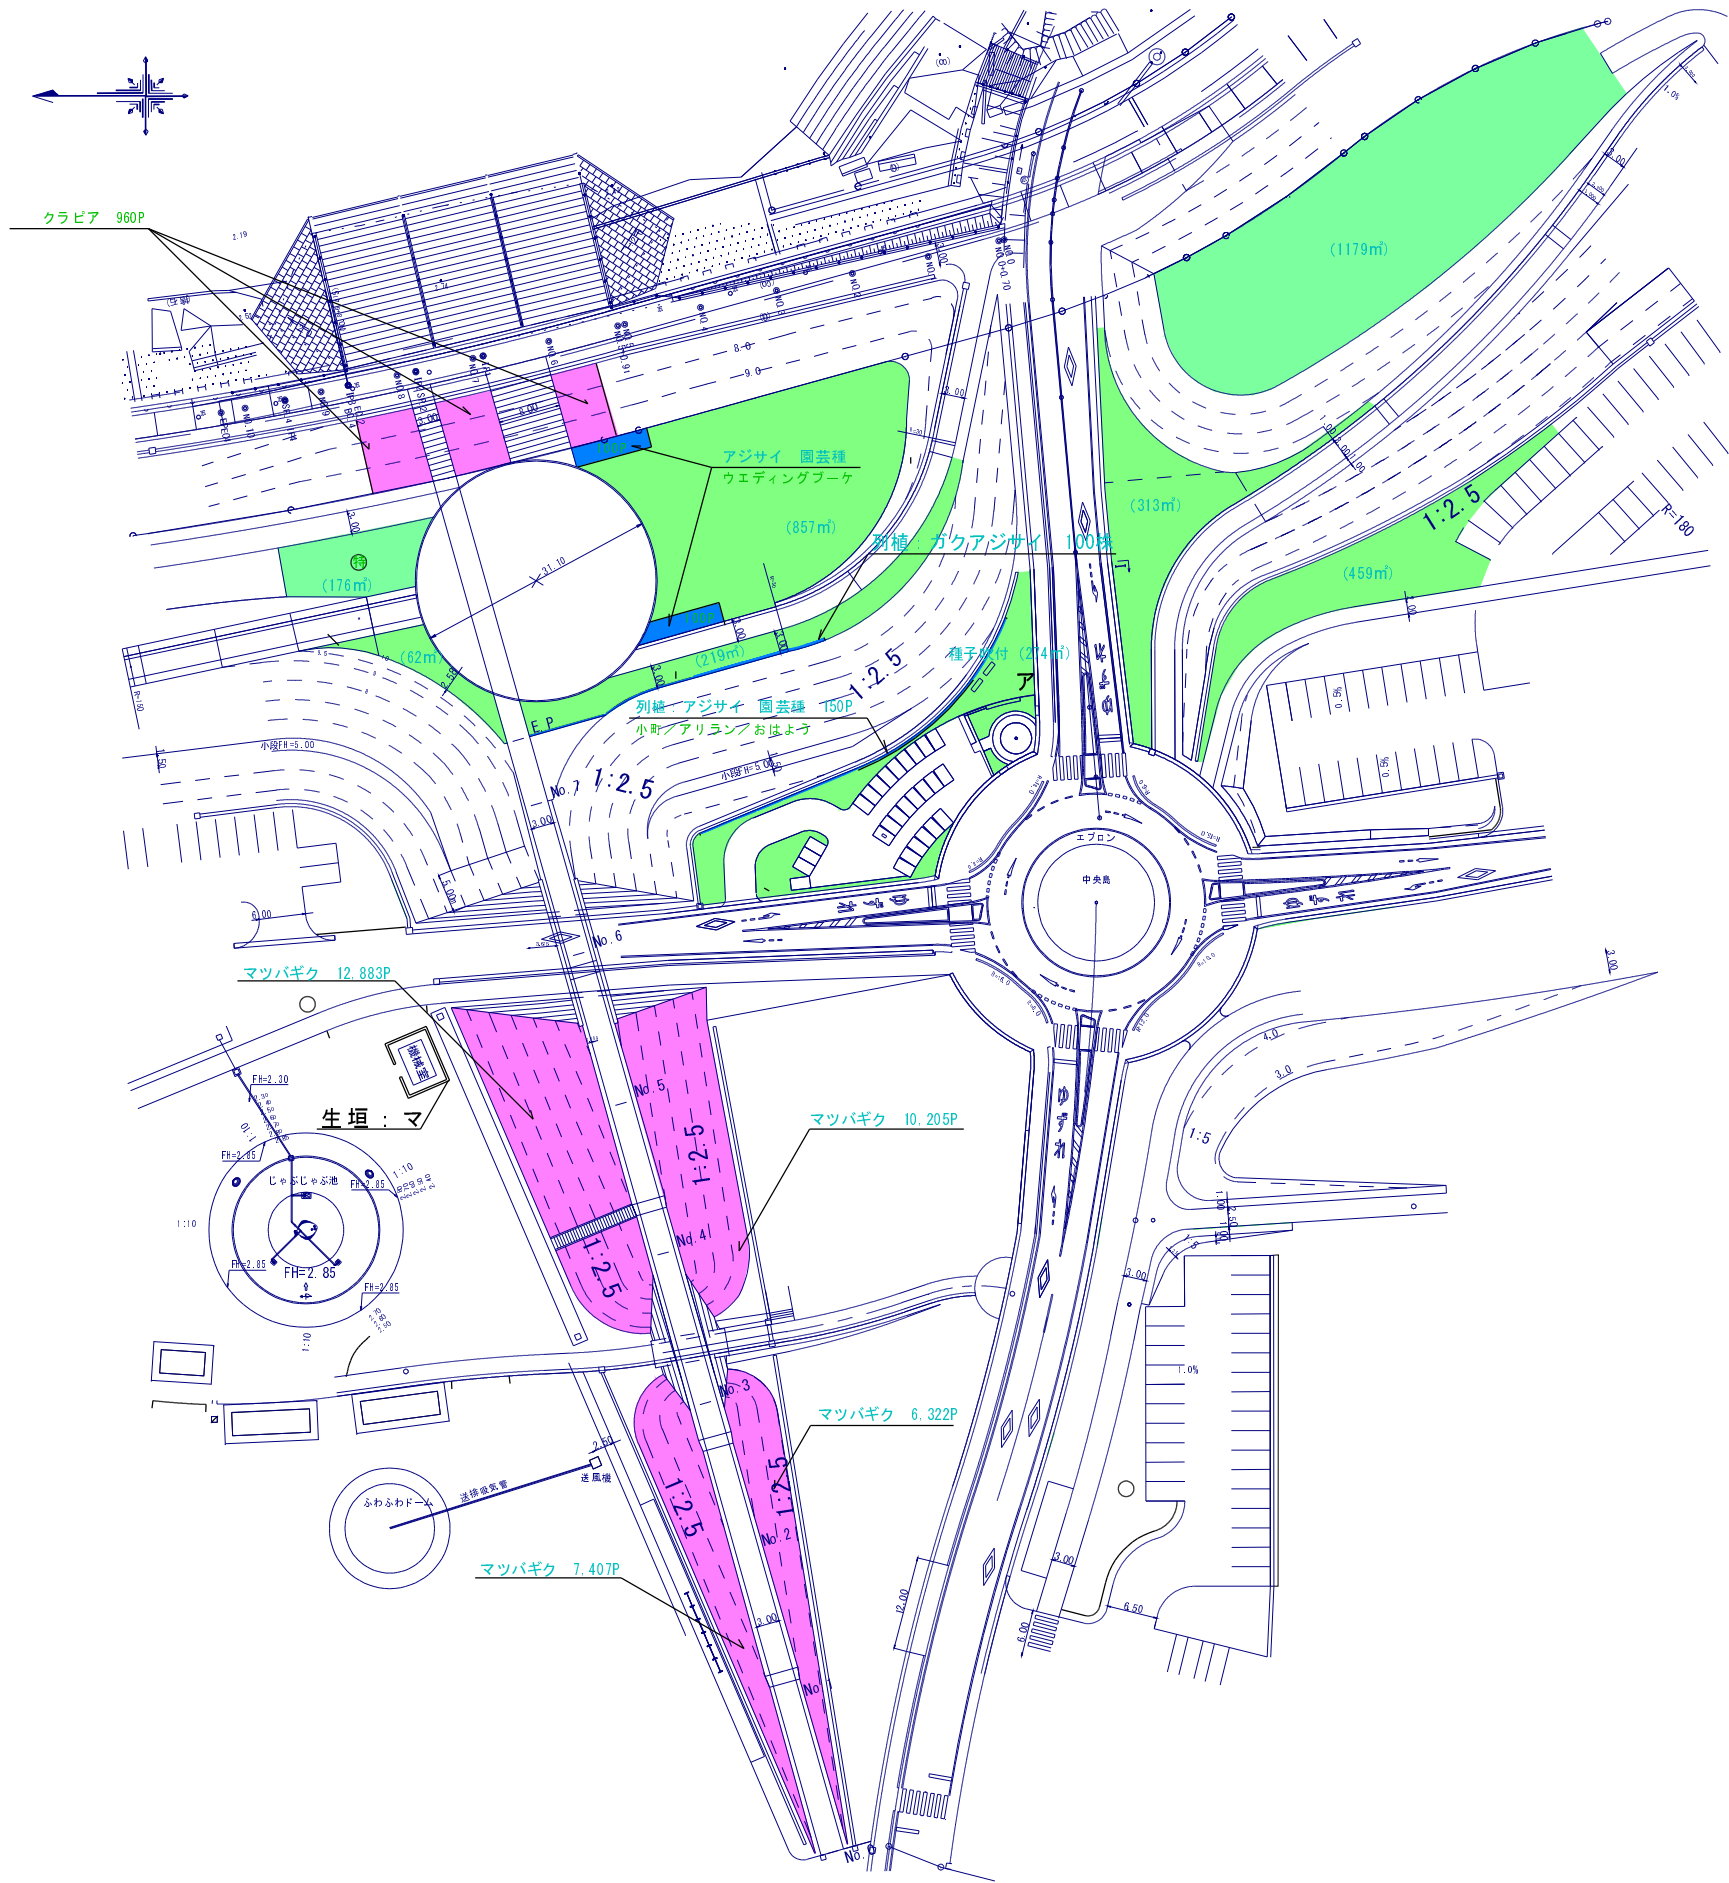


工区	エリア	表示	細別
空中歩道	空-1	マツバギク	マツバギク 防草シート
	空-2	マツバギク	マツバギク 防草シート
	空-3	マツバギク	マツバギク 防草シート
	空-4	マツバギク	マツバギク 防草シート
海の丘	海-1	緑	種子吹付 センチピートグラス
	海-2	アジ	ガクアジサイ
	海-3	アジ	園芸種 センチピートグラス
	海-4	アジ	園芸種 アキニレ
	海-5	緑	種子吹付 センチピートグラス

※海の丘 階段部 クラピア 960P

竣工図

釣師防災緑地整備工事（その8）	
植栽平面図	
縮尺	1：1000（A3）
作図年月日	2019/8/23
図面番号	5 / 9
株式会社 伊具緑化	

駐車場・林帯2

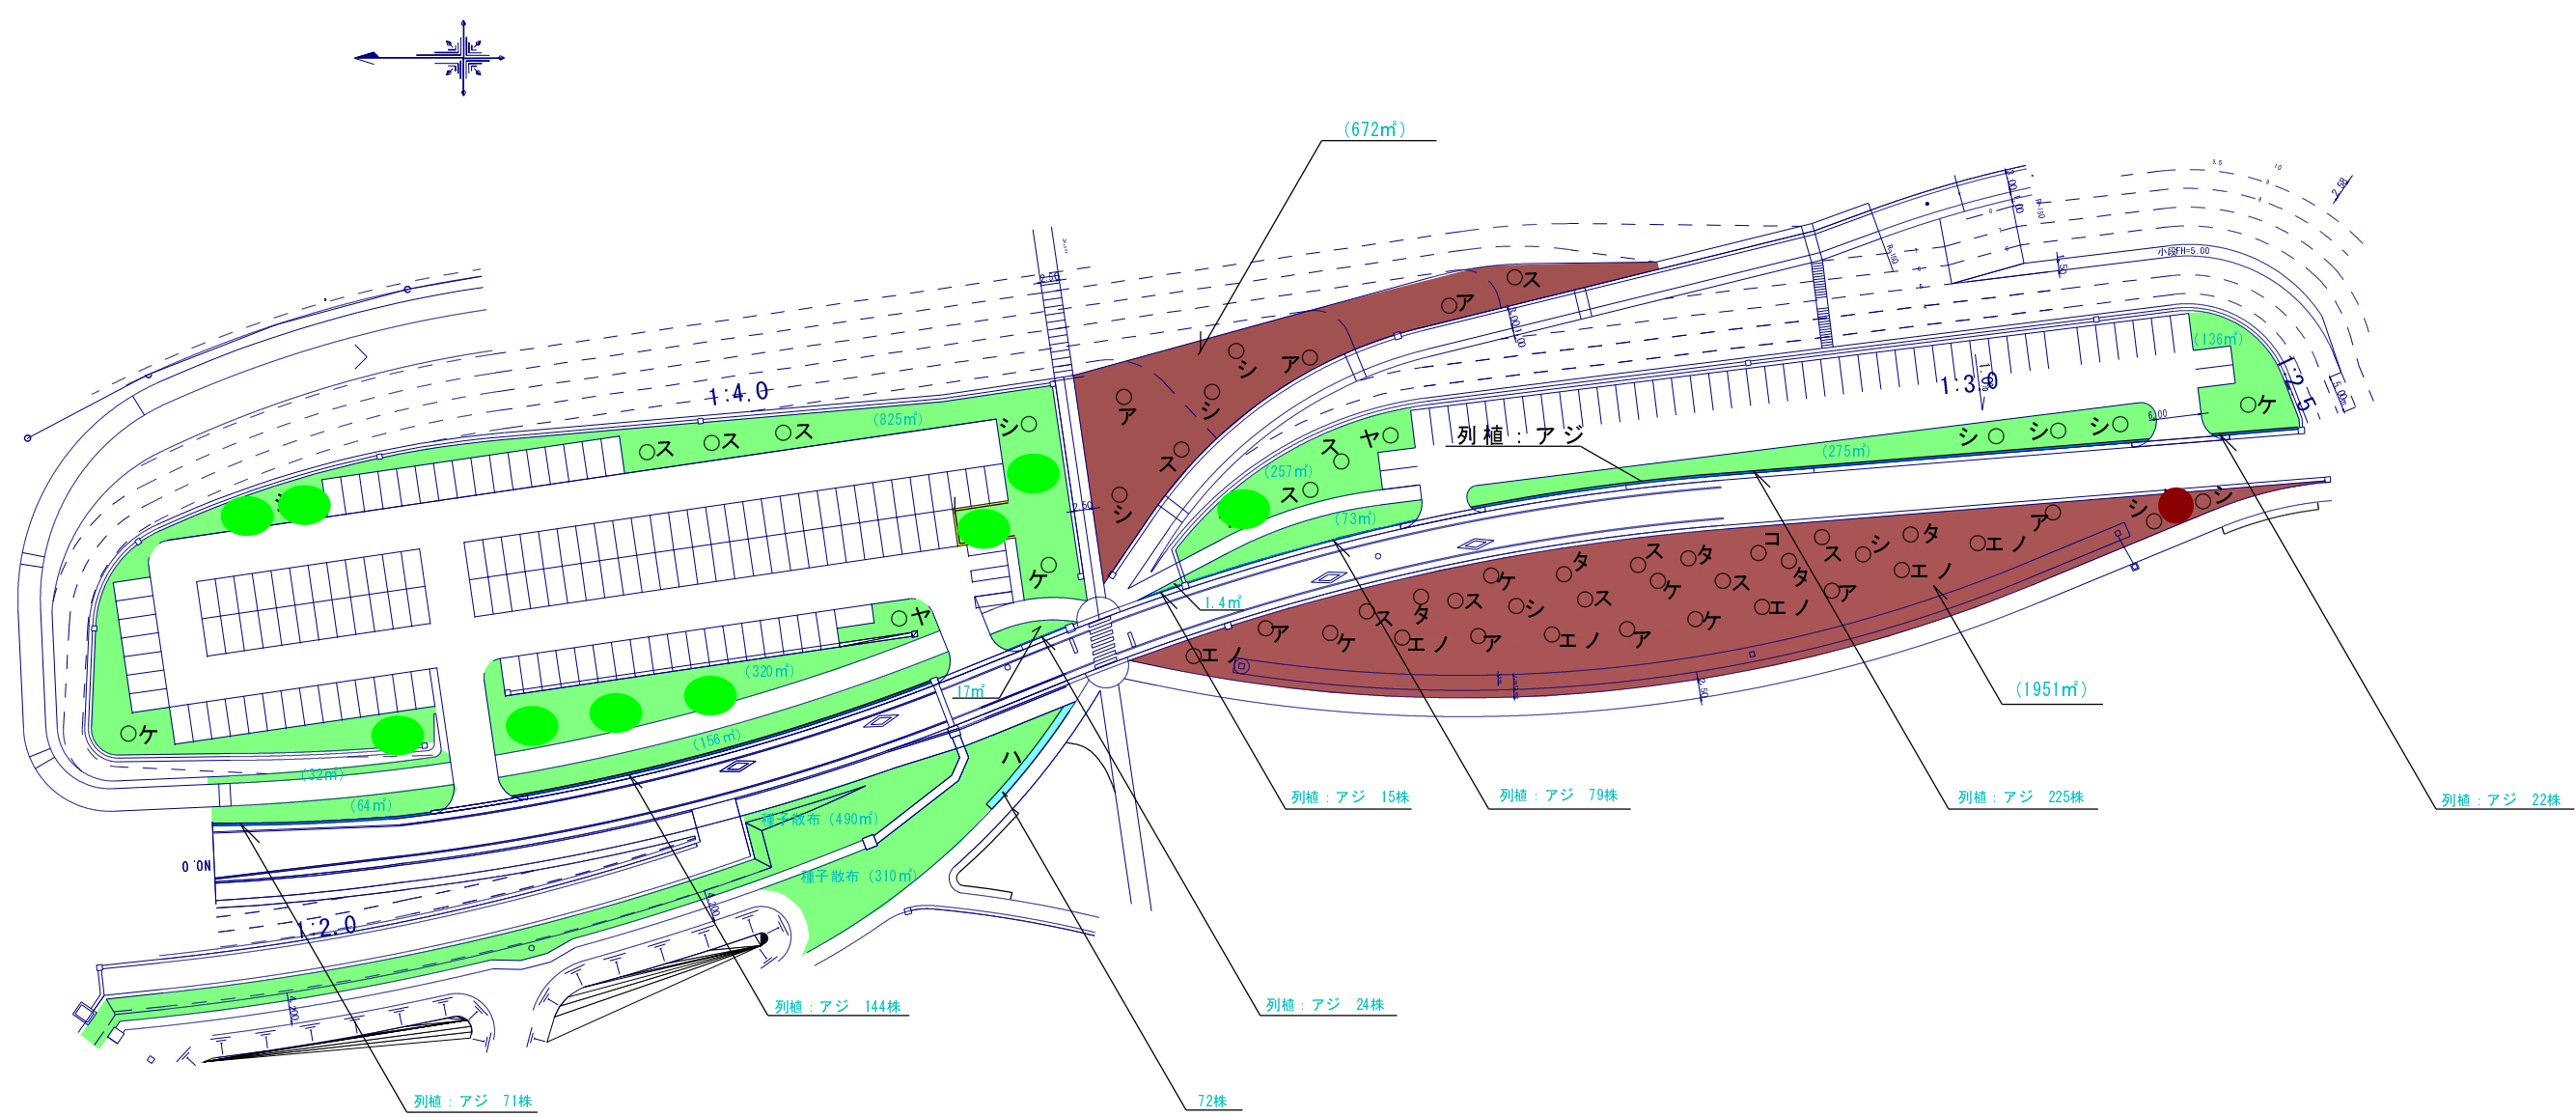


工区	エリア	分類	細別
駐車場	駐-1	ケ	ケヤキ
		ヤ	ヤマボウシ
		シ	シラカシ
		ス	スダジイ
		アジ	ガクアジサイ
		緑	センチピートグラス
		緑	種子散布
	駐-2	ケ	ケヤキ
		ヤ	ヤマボウシ
		シ	シラカシ
		ス	スダジイ
		アジ	ガクアジサイ
		ハ	ハコネウツギ
		緑	センチピートグラス
林帯	林帯2	ア	アキニレ
		エノ	エノキ
		ケ	ケヤキ
		コ	コブシ
		シ	シラカシ
		タ	タブノキ
		ス	スダジイ
		ア	アラカシ
		苗木	タブノキ
		135本	ケヤキ
			オオシマザクラ
			スダジイ
		茶色	イデアルファイバー

竣工図

釣師防災緑地整備工事（その8）	
植栽平面図	
縮尺	1：1000（A3）
作図年月日	2019/8/23
図面番号	7 / 9
株式会社 伊具緑化	

みんなの広場・防風林帯

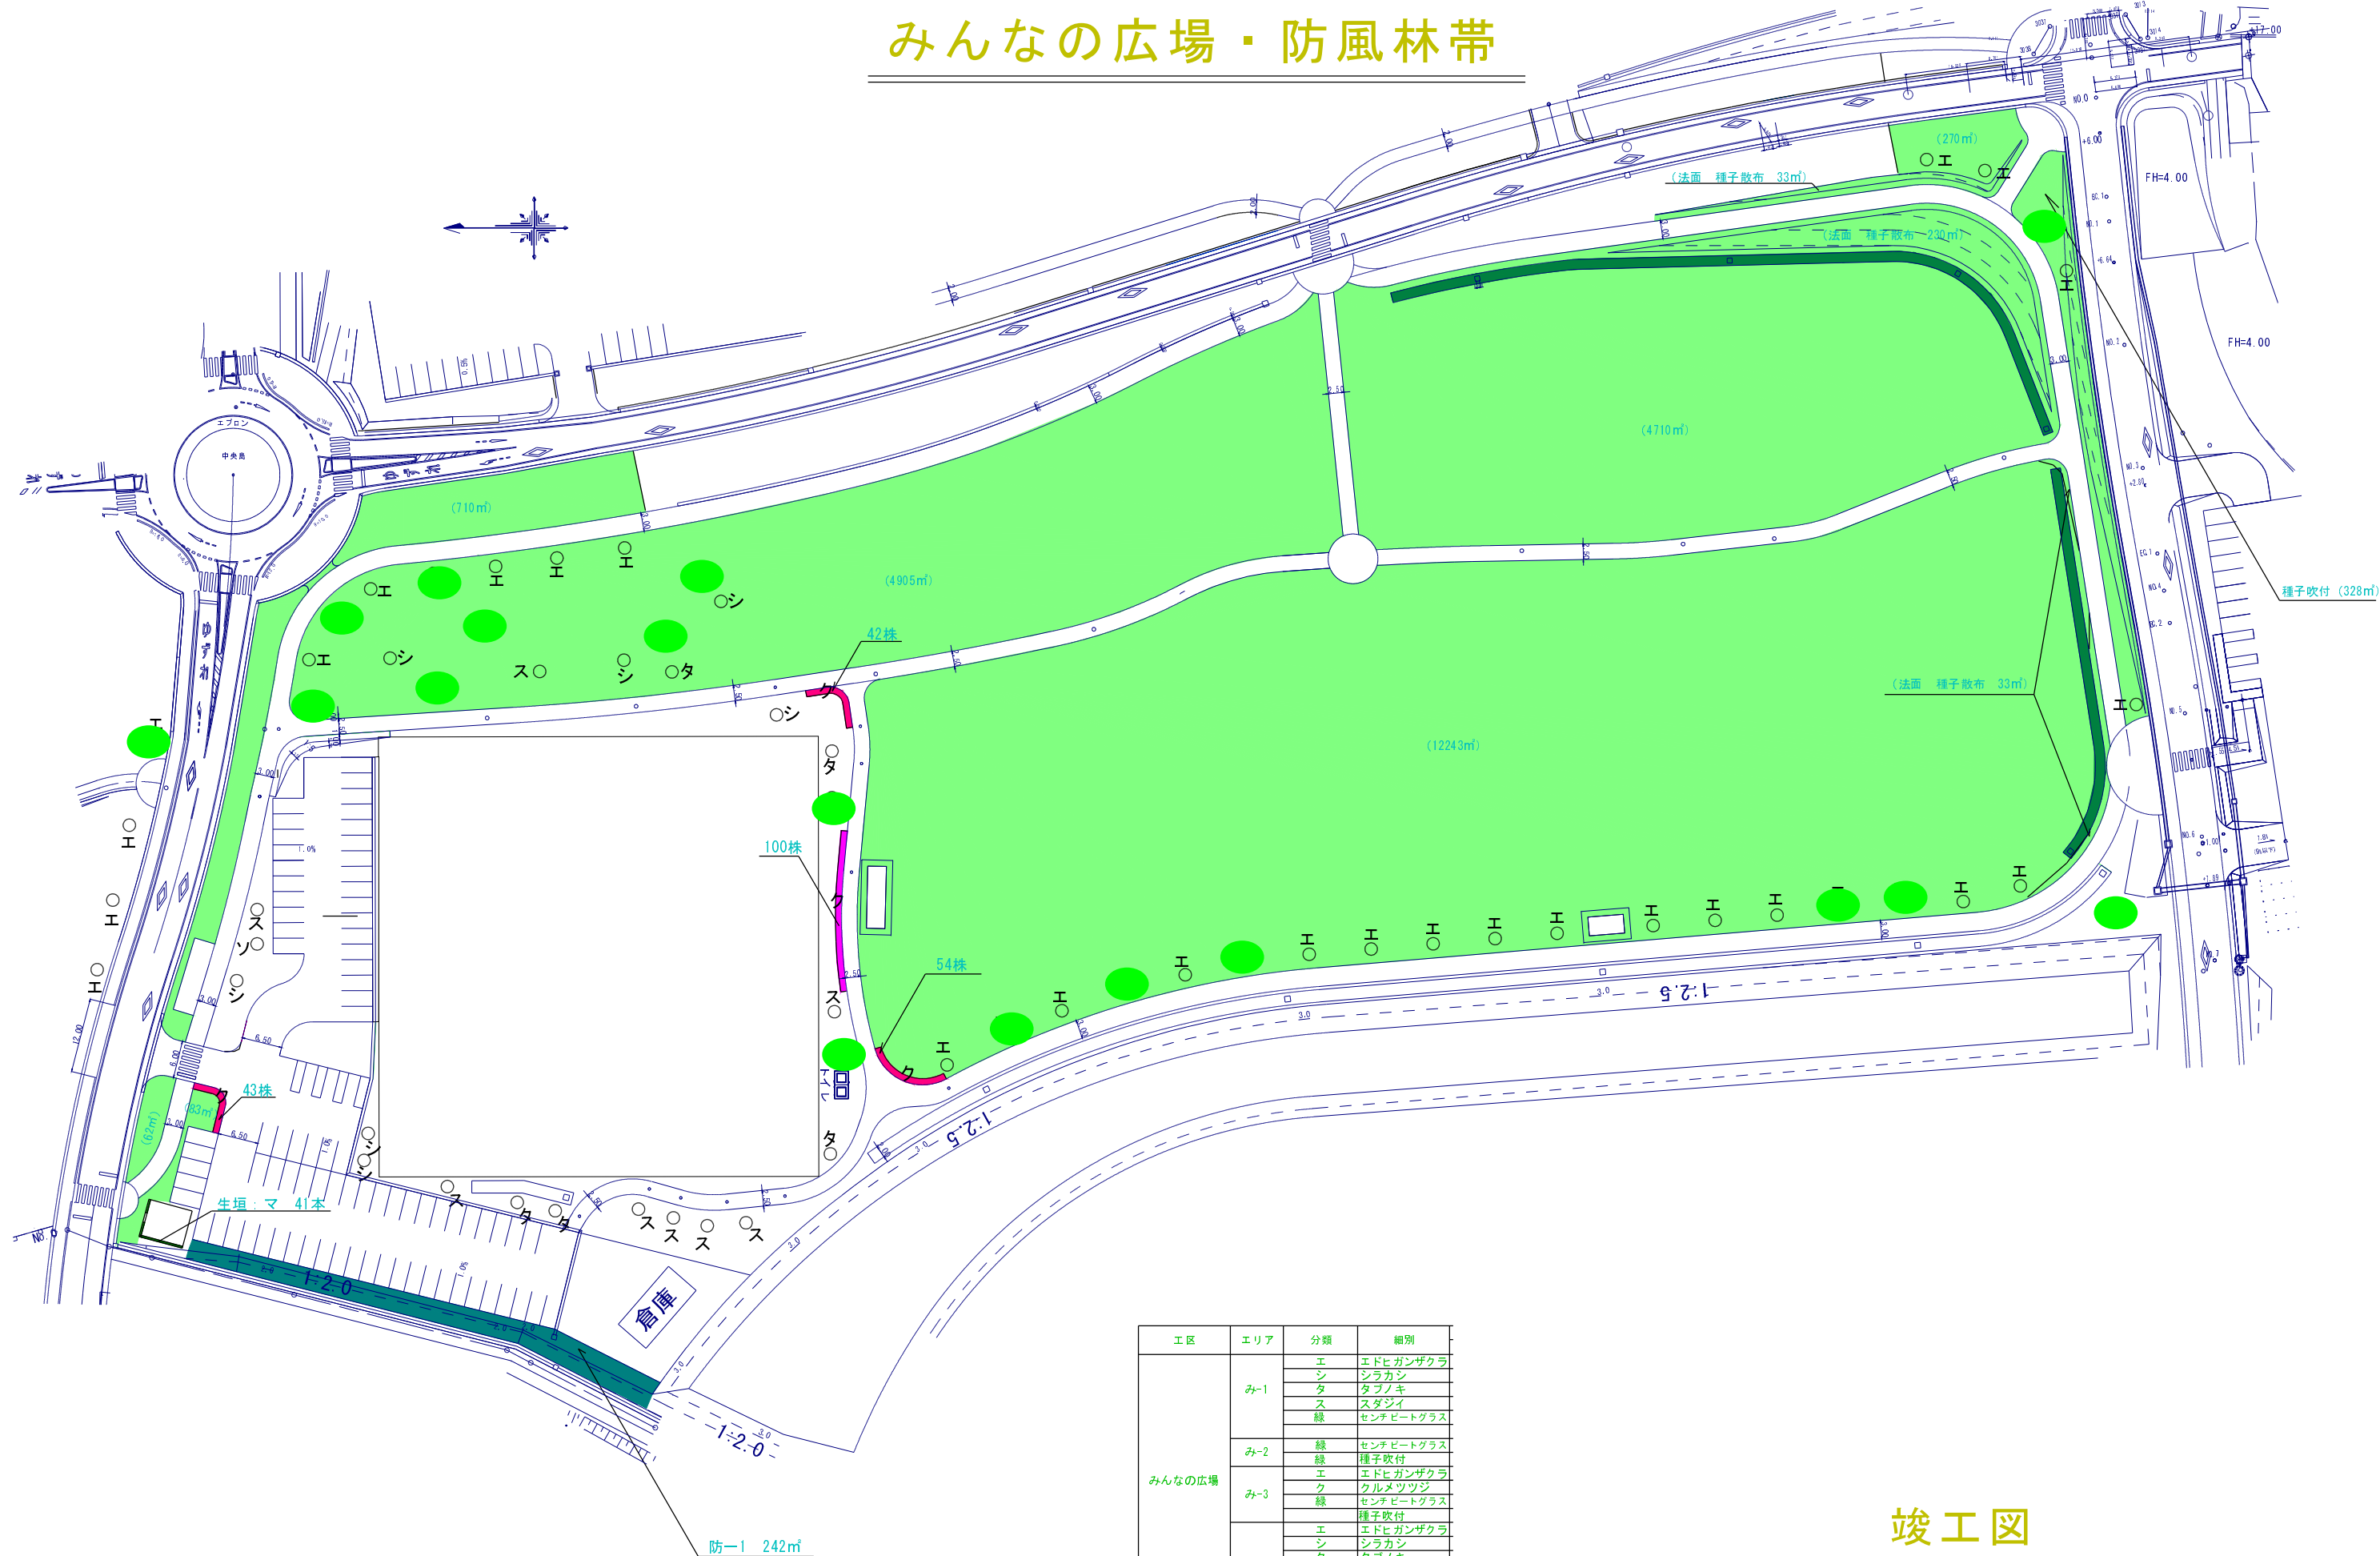


工区	エリア	分類	細別
みんなの広場	み-1	エ	エドヒガンザクラ
		シ	シラカシ
		タ	タブノキ
		ス	スダジイ
		緑	センチビートグラス
	み-2	緑	センチビートグラス
		緑	種子吹付
	み-3	エ	エドヒガンザクラ
		ク	ククルマツツジ
		緑	センチビートグラス
		緑	種子吹付
		緑	種子吹付
	み-4	エ	エドヒガンザクラ
		シ	シラカシ
		タ	タブノキ
		ス	スダジイ
		ソ	ソヨゴ
		ク	ククルマツツジ
		マ	マサキ
		緑	センチビートグラス
防風林帯	防-1	苗木	アラカシ
		苗木	タブノキ
		苗木	ケヤキ
		苗木	オオシマザクラ
		苗木	スダジイ
		濃緑	防草シート

竣工図

釣師防災緑地整備工事（その8）	
植栽平面図	
縮尺	1 : 1000 (A3)
作図年月日	2019/8/23
図面番号	4 / 9
株式会社 伊具緑化	

キャンプサイト・林帯1

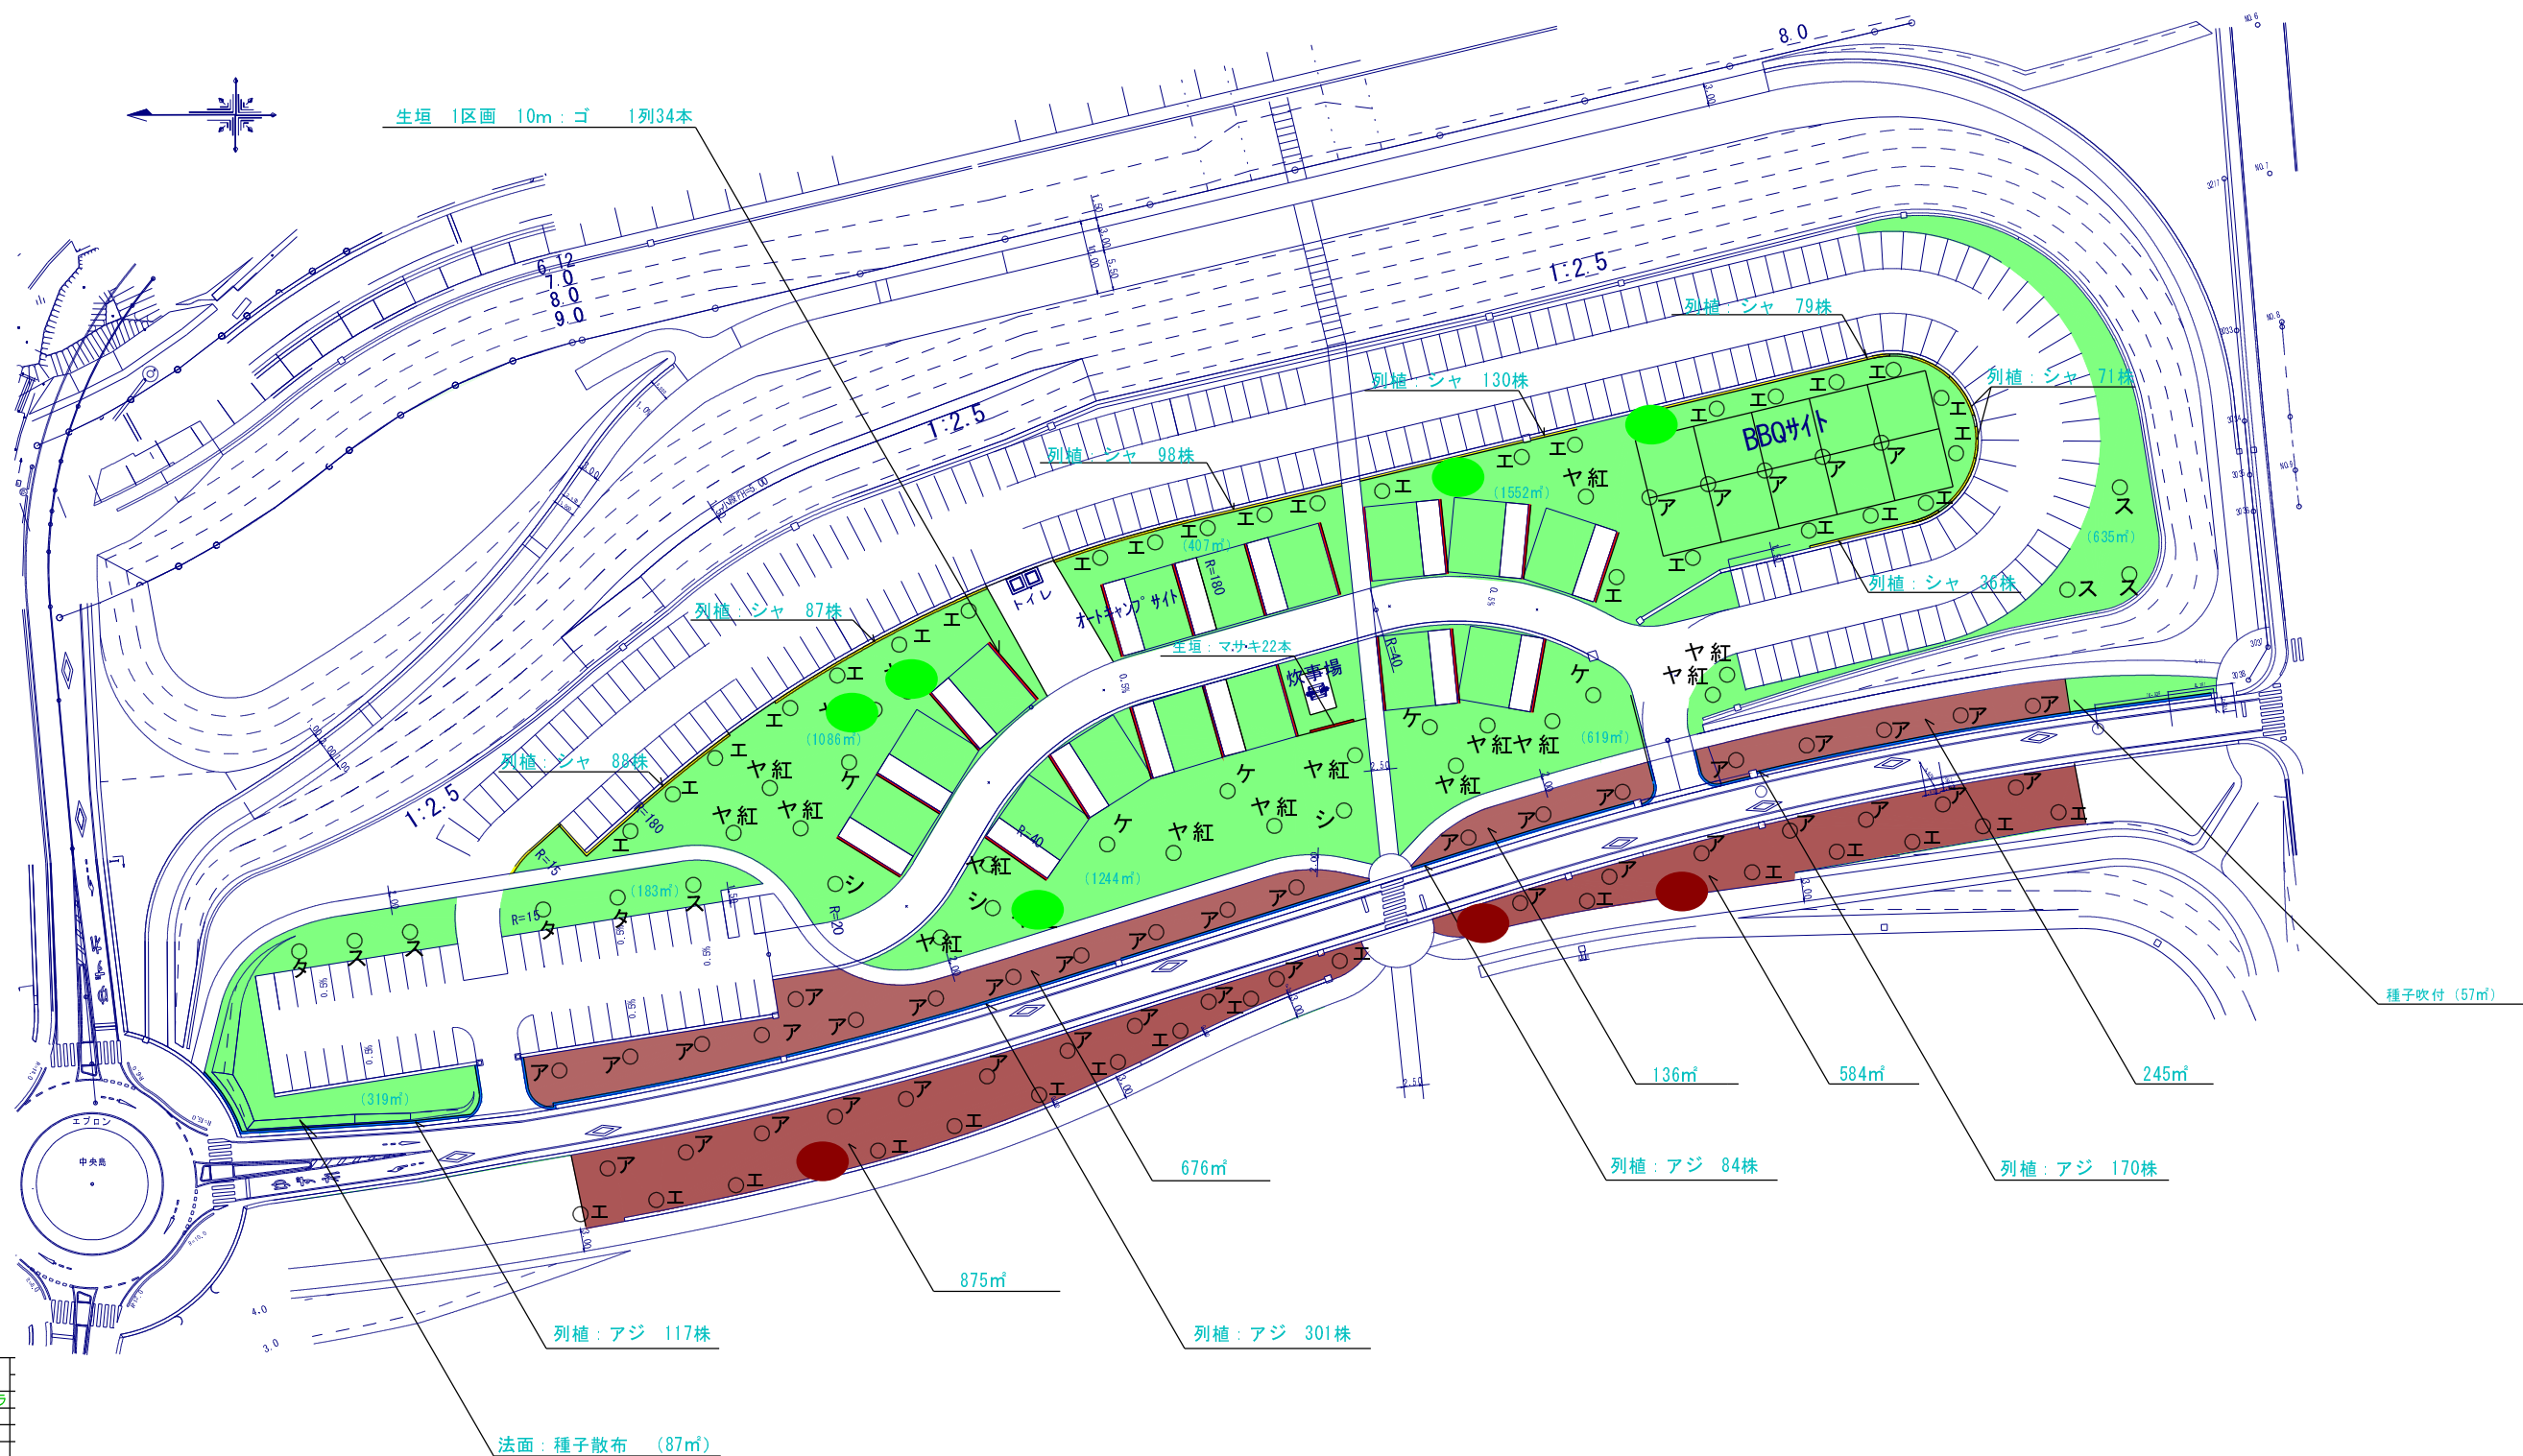


工区	エリア	表示	細別
林帯	林帯1	エ	エドヒガンザクラ
		ア	アキニレ
		アジ	ガクアジサイ
			アラカシ
			タブノキ
			ケヤキ
			オオシマザクラ
			スダジイ
		茶色	イデアルファイバー
		エ	エドヒガンザクラ
オートキャンプサイト	C-1	ア	アキニレ
		ケ	ケヤキ
		ヤ紅	ヤマボウシ紅
		シ	シラカシ
		ス	スダジイ
		ゴ	サンゴジュ
		シヤ	シヤリンバイ
		緑	センチビートグラス
		緑	種子吹付
		生垣	マサキ
	C-2	ス	スダジイ
		タ	タブノキ
		アジ	アジサイ
		緑	センチビートグラス
		緑	種子吹付

竣工図

釣師防災緑地整備工事（その8）	
植栽平面図	
縮尺	1 : 1000 (A3)
作図年月日	2019/8/23
図面番号	3 / 9
株式会社 伊具緑化	

子供の広場

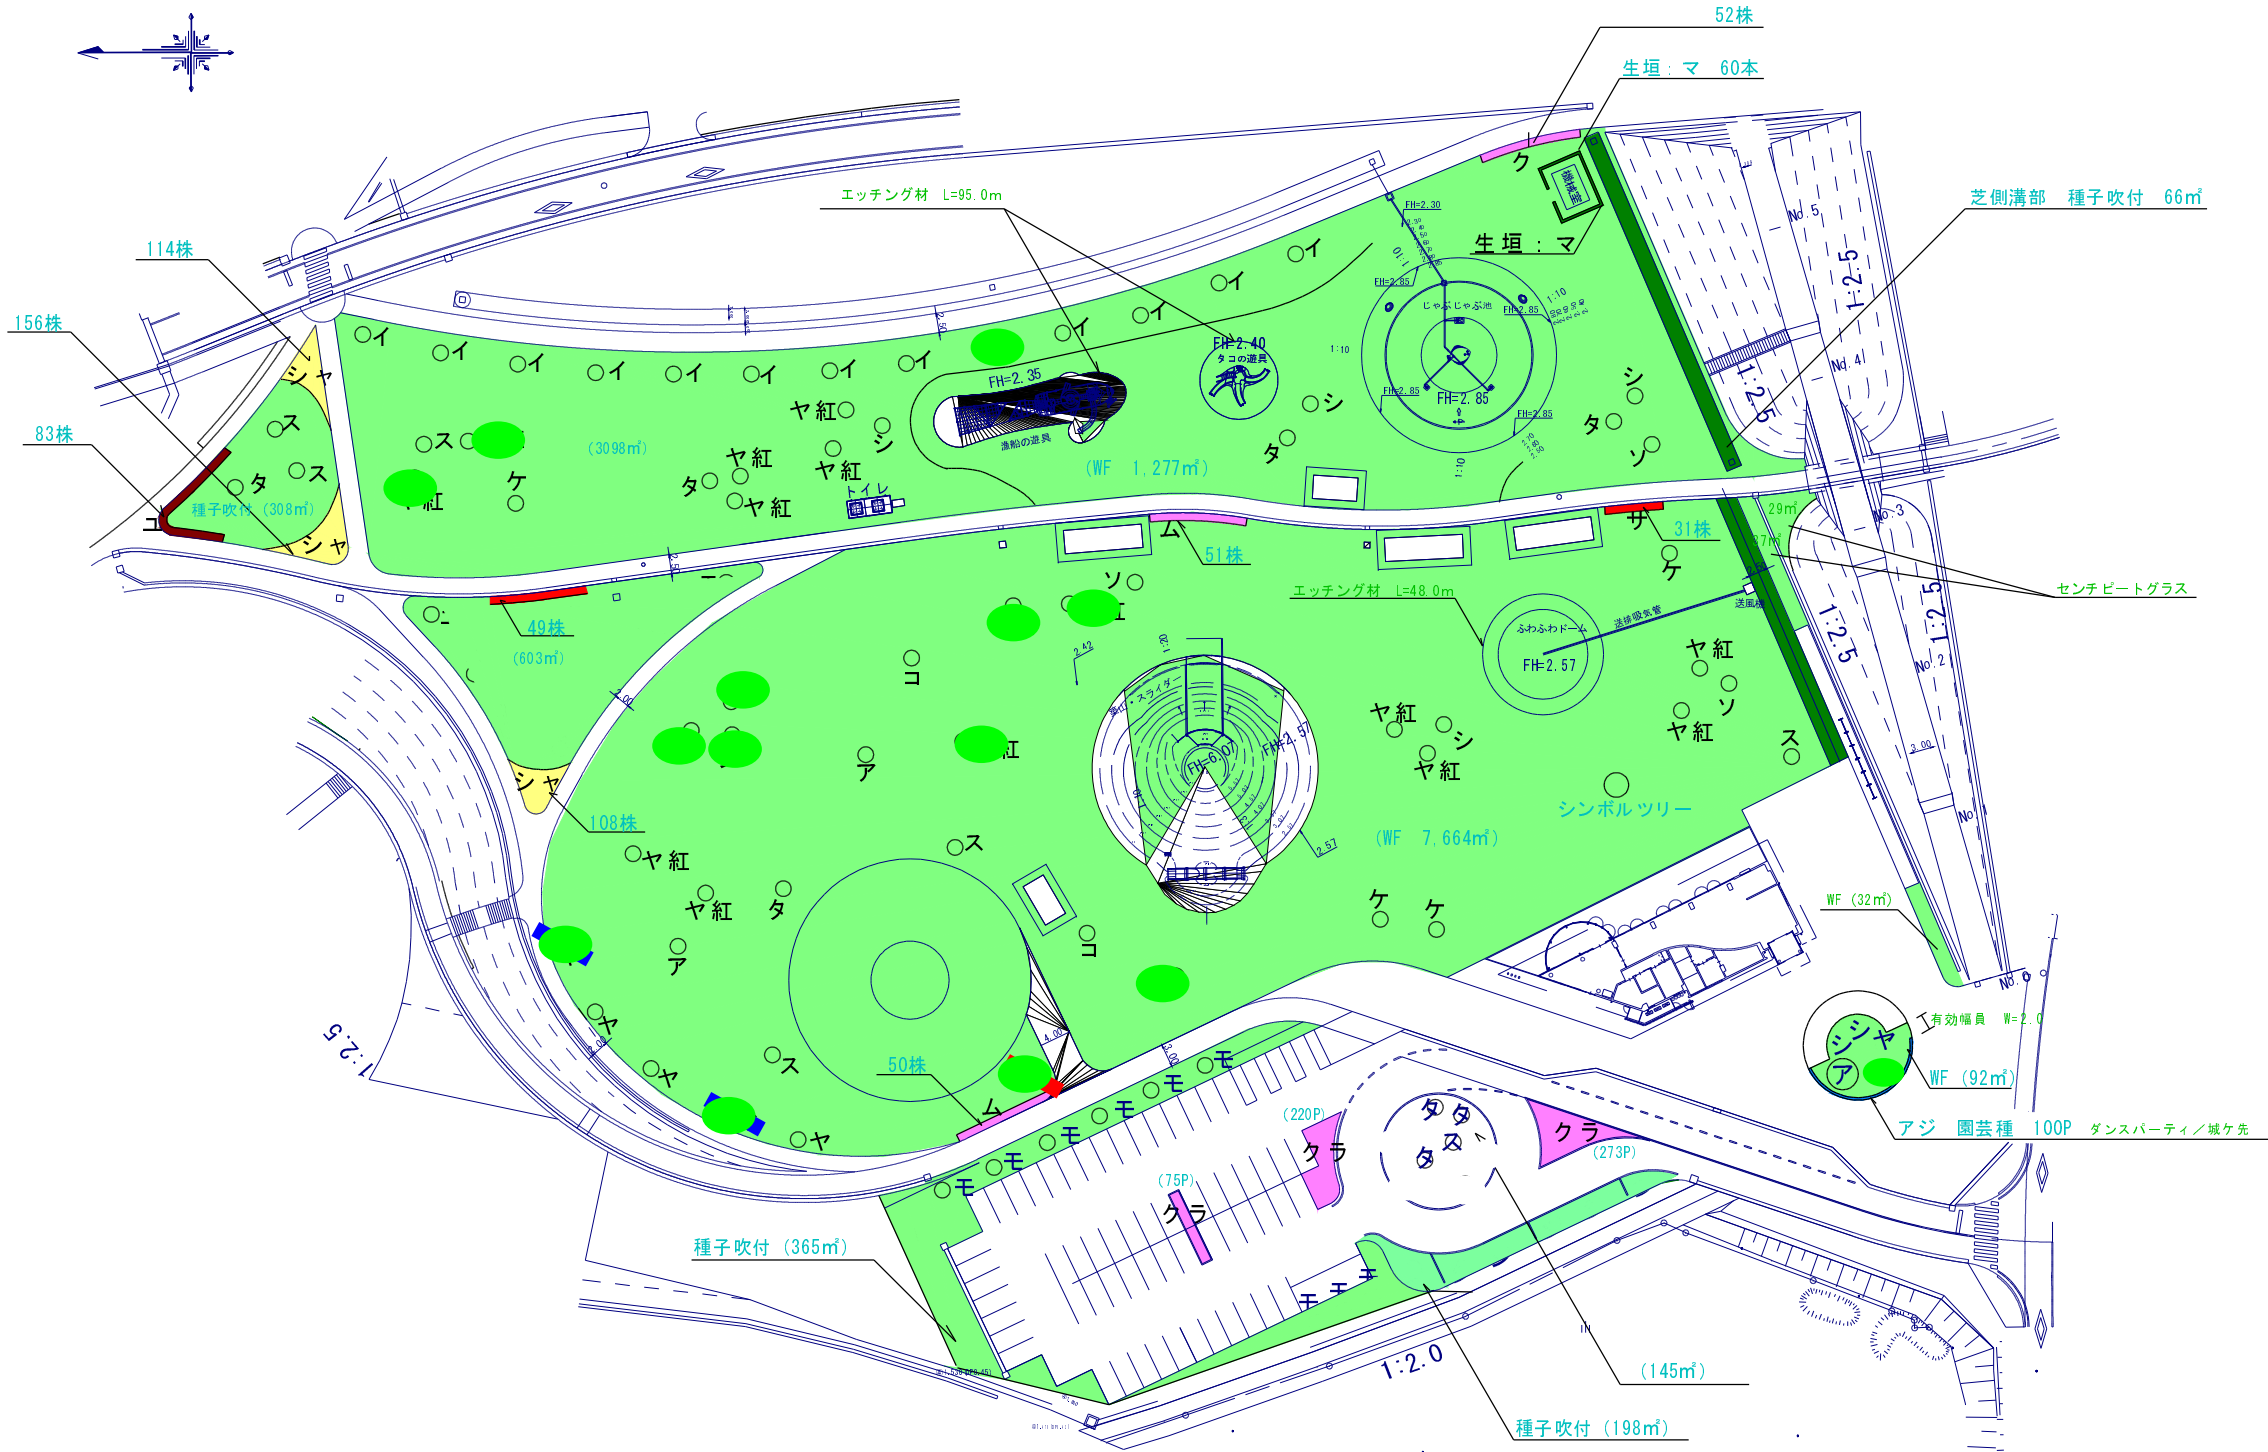


工区	エリア	分類	細別
子どもの広場	子-1	ヤ	ヤマボウシ
		ヤ紅	ヤマボウシ紅
		ア	アキニレ
		コ	コブシ
		ケ	ケヤキ
		シ	シラカシ
		タ	タブノキ
		ス	スタジイ
		ソ	ソヨゴ
		ツ	ツバキ
		サ	サザンカ
		ム	オオムラサキツツジ
		緑 WF	ウィンターフィールド
		緑	センチビート
		イ	イチヨウ
	子-2	ケ	ケヤキ
		シ	シラカシ
		タ	タブノキ
		ス	スタジイ
		ヤ紅	ヤマボウシ紅
		ソ	ソヨゴ
		マ	マサキ
		ク	クメツツジ
		ユ	ユキヤナギ
		緑 WF	ウィンターフィールド
	子-3	緑	センチビートグラス
		エ	エドヒガンザクラ
		サ	サザンカ
		緑	センチビートグラス
	子-4	シャ	シャリンバイ
		タ	タブノキ
		ス	スタジイ
		ユ	ユキヤナギ
	子-5	シャ	シャリンバイ
		緑	種子吹付
		ヤ	ヤマボウシ
		シ	シラカシ
		タ	タブノキ
		ス	スタジイ
		モ	モチノキ
		ブ	豊後梅
		ア	アキニレ
		アジ	園芸種
		クラ	クラピア
		緑	センチビートグラス
		緑	種子吹付
		緑	ウィンターフィールド

※ふわふわドーム外周部 エッチング材設置 (L=48.0m)
※漁船・タコ遊具 エッチング材設置 (L=95.0m)

竣工図

釣師防災緑地整備工事（その8）	
植栽平面図	
縮尺	1 : 1000 (A3)
作図年月日	2019/8/23
図面番号	6 / 9
株式会社 伊具緑化	

想いの丘・林帯3・防風林帯・水生エリア

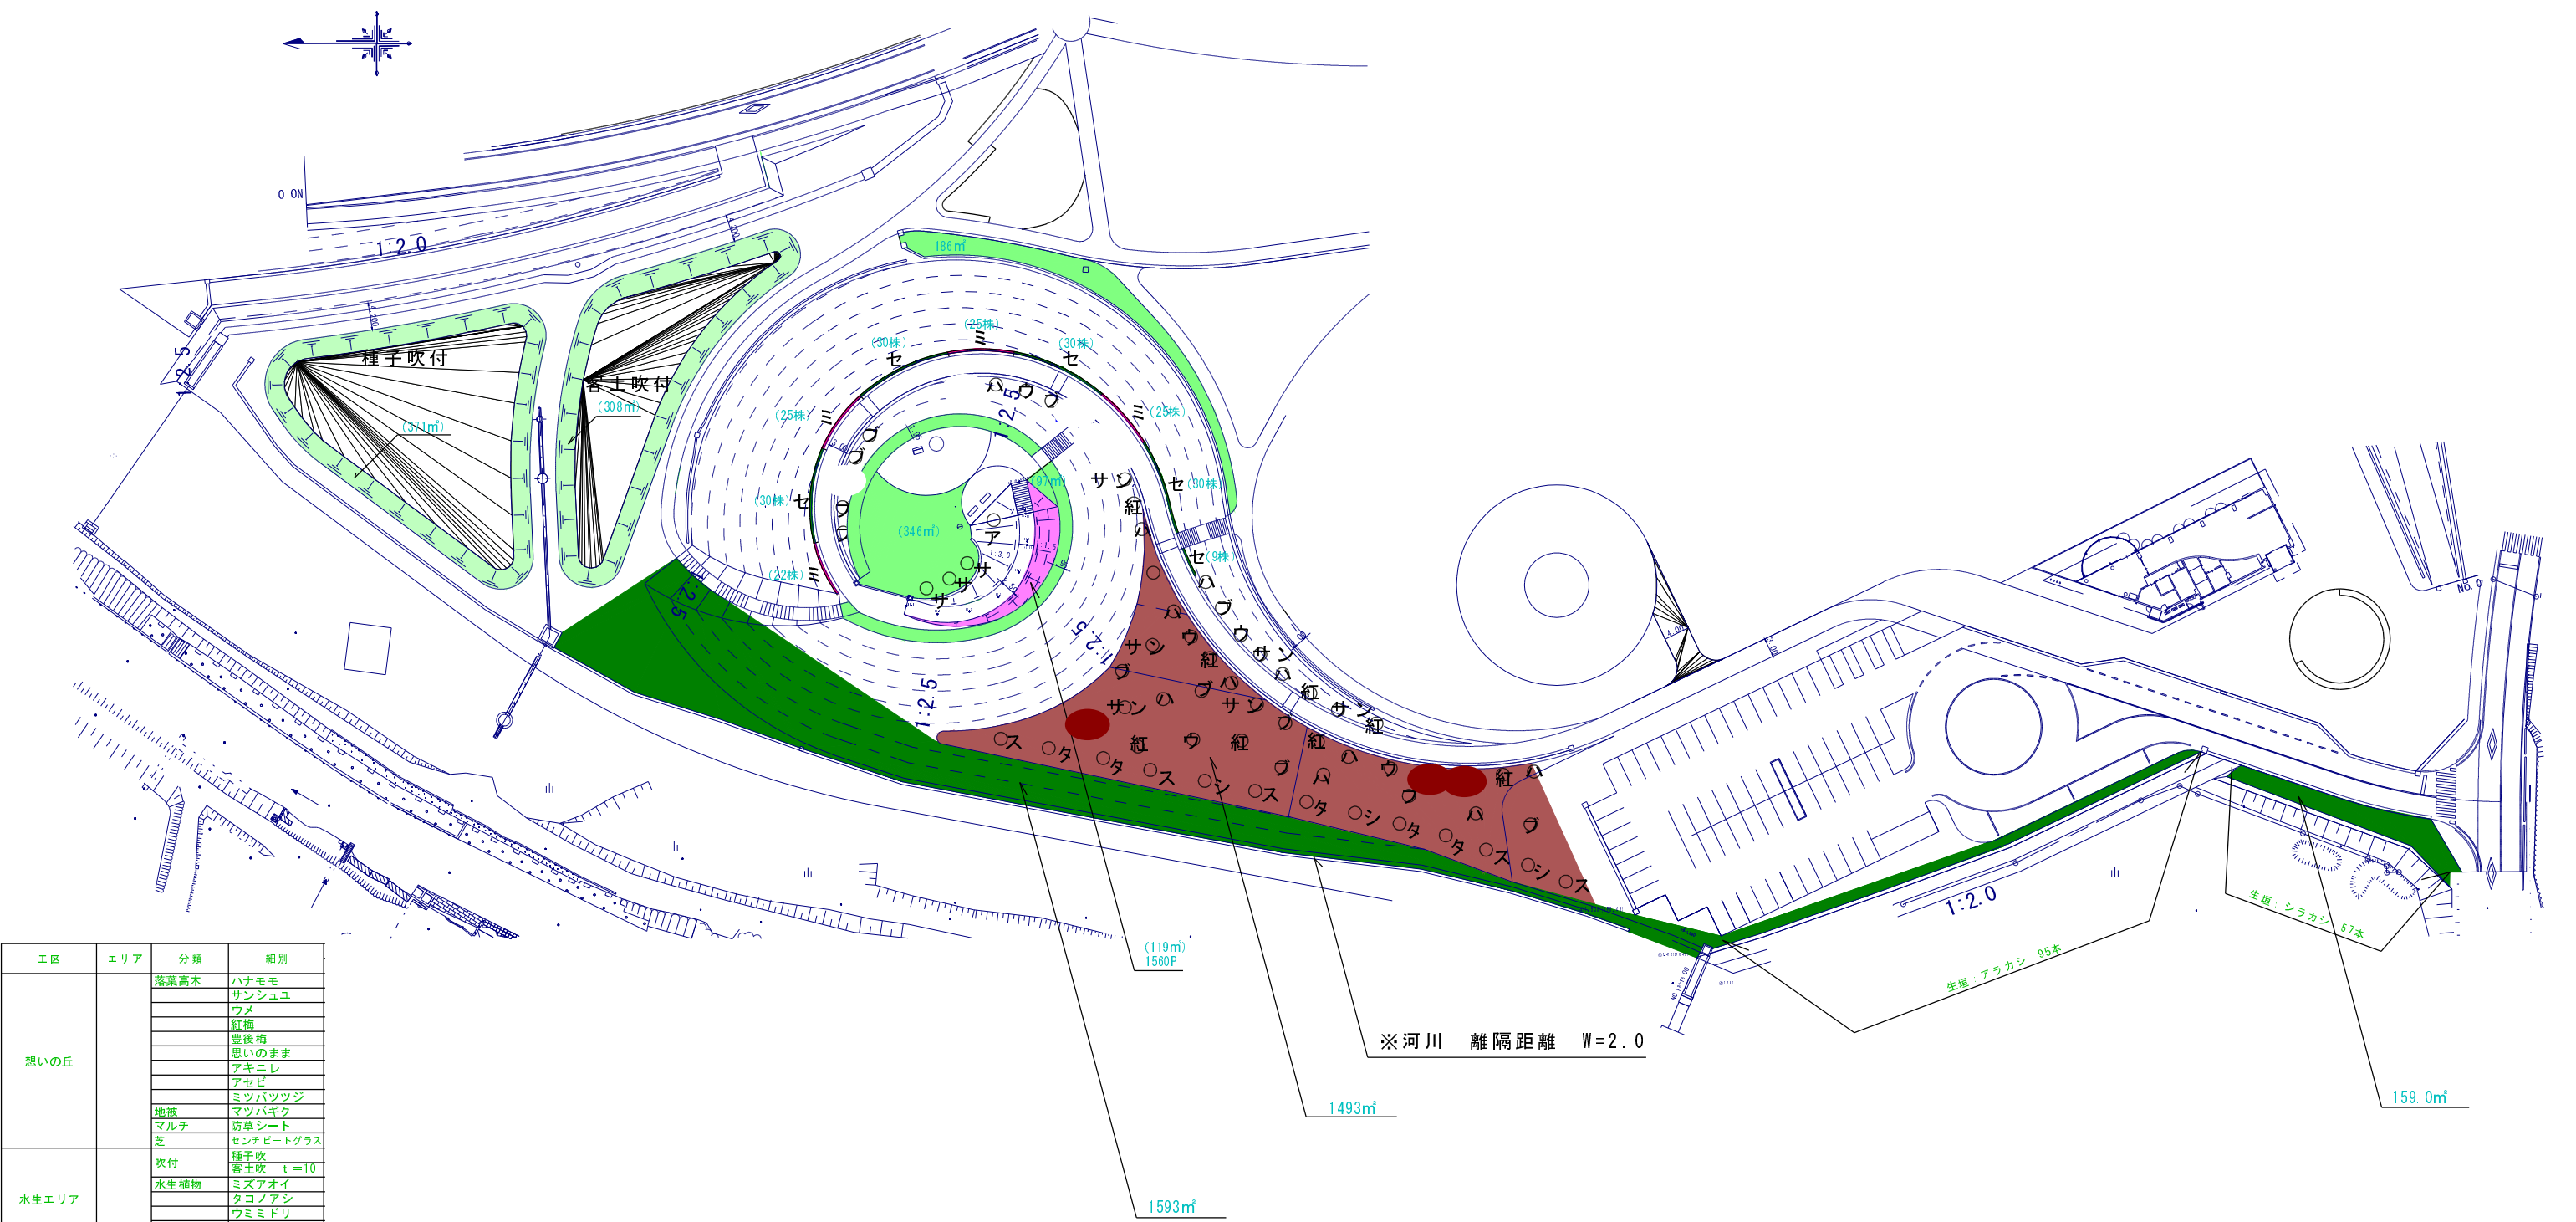

工区	エリア	分類	細別
想いの丘		落葉高木	ハナモモ
			サンシュユ
			ウメ
			紅梅
			豊後梅
			想いのまま
			アキニレ
			アセビ
			ミツバツツジ
			マツバキク
水生エリア		地植	マツバキク
			防草シート
			センチビートグラス
			芝
林帯	林帯3	吹付	種子吹
			密土吹 t=10
			水生植物
			ミズアオイ
			タコノアシ
			ウミミドリ
		落葉高木	ハナモモ
			サンシュユ
			ウメ
			豊後梅
防風林帯	防-2	常緑高木	紅梅
			シラカシ
			タブノキ
			スダジイ
			アラカシ
			タブノキ
		苗木	ケヤキ
			オオシマザクラ
			スダジイ
			マルチ
		苗木	サクラ
			アラカシ
			タブノキ
			ケヤキ
			オオシマザクラ
			スダジイ
			シラカシ
			マルチ
			防草シート

※想いの丘園路沿い高木（15本）は二脚鳥居支柱を適用

竣工図

釣師防災緑地整備工事（その8）	
植栽平面図	
縮尺	1 : 1000 (A3)
作図年月日	2019/8/23
図面番号	8 / 9
株式会社 伊具緑化	